



COMMITTENTE :

IL DIRETTORE DEI LAVORI :

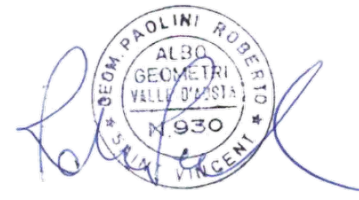

REGIONE AUTONOMA DELLA VALLE D'AOSTA
REGION AUTONOME DE LA VALLEE D'AOSTE

Comune di CHATILLON
Commune de CHATILLON

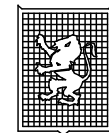

Lavori di manutenzione straordinaria relativi alla sostituzione
di 370 ml di tubazione dell'acquedotto comunale in
Frazione La Tour

COMMITTENTI : COMUNE DI CHATILLON

OGGETTO DELLA TAVOLA : AS-BUILT
PLANIMETRIA UBICAZIONE POZZETTI E CONDOTTE

TAVOLA N.:

1/3

DATA

Agosto 2024

SCALA

IL DIRETTORE DEI LAVORI:

Geom. Roberto PAOLINI
Via E. Chanoux n.103/A
11024 CHATILLON (AO)
Tel./Fax 0166/563159
c.f.: PLN RRT 69E11 A326G



LEGENDA



POZZETTO



IDRANTE NUOVO



IDRANTE ESISTENTE



CONDOTTA Pead Ø 90 mm Pn 16



CONDOTTA Pead Ø 63 mm Pn 16



DISTANZE POZZETTI

P. PARTENZA - P1 = 49,70 m
P1 - P2 = 82,60 m
P2 - P3 = 45,50 m
P3 - P4 = 86,30 m
P4 - P5 = 76,80 m